



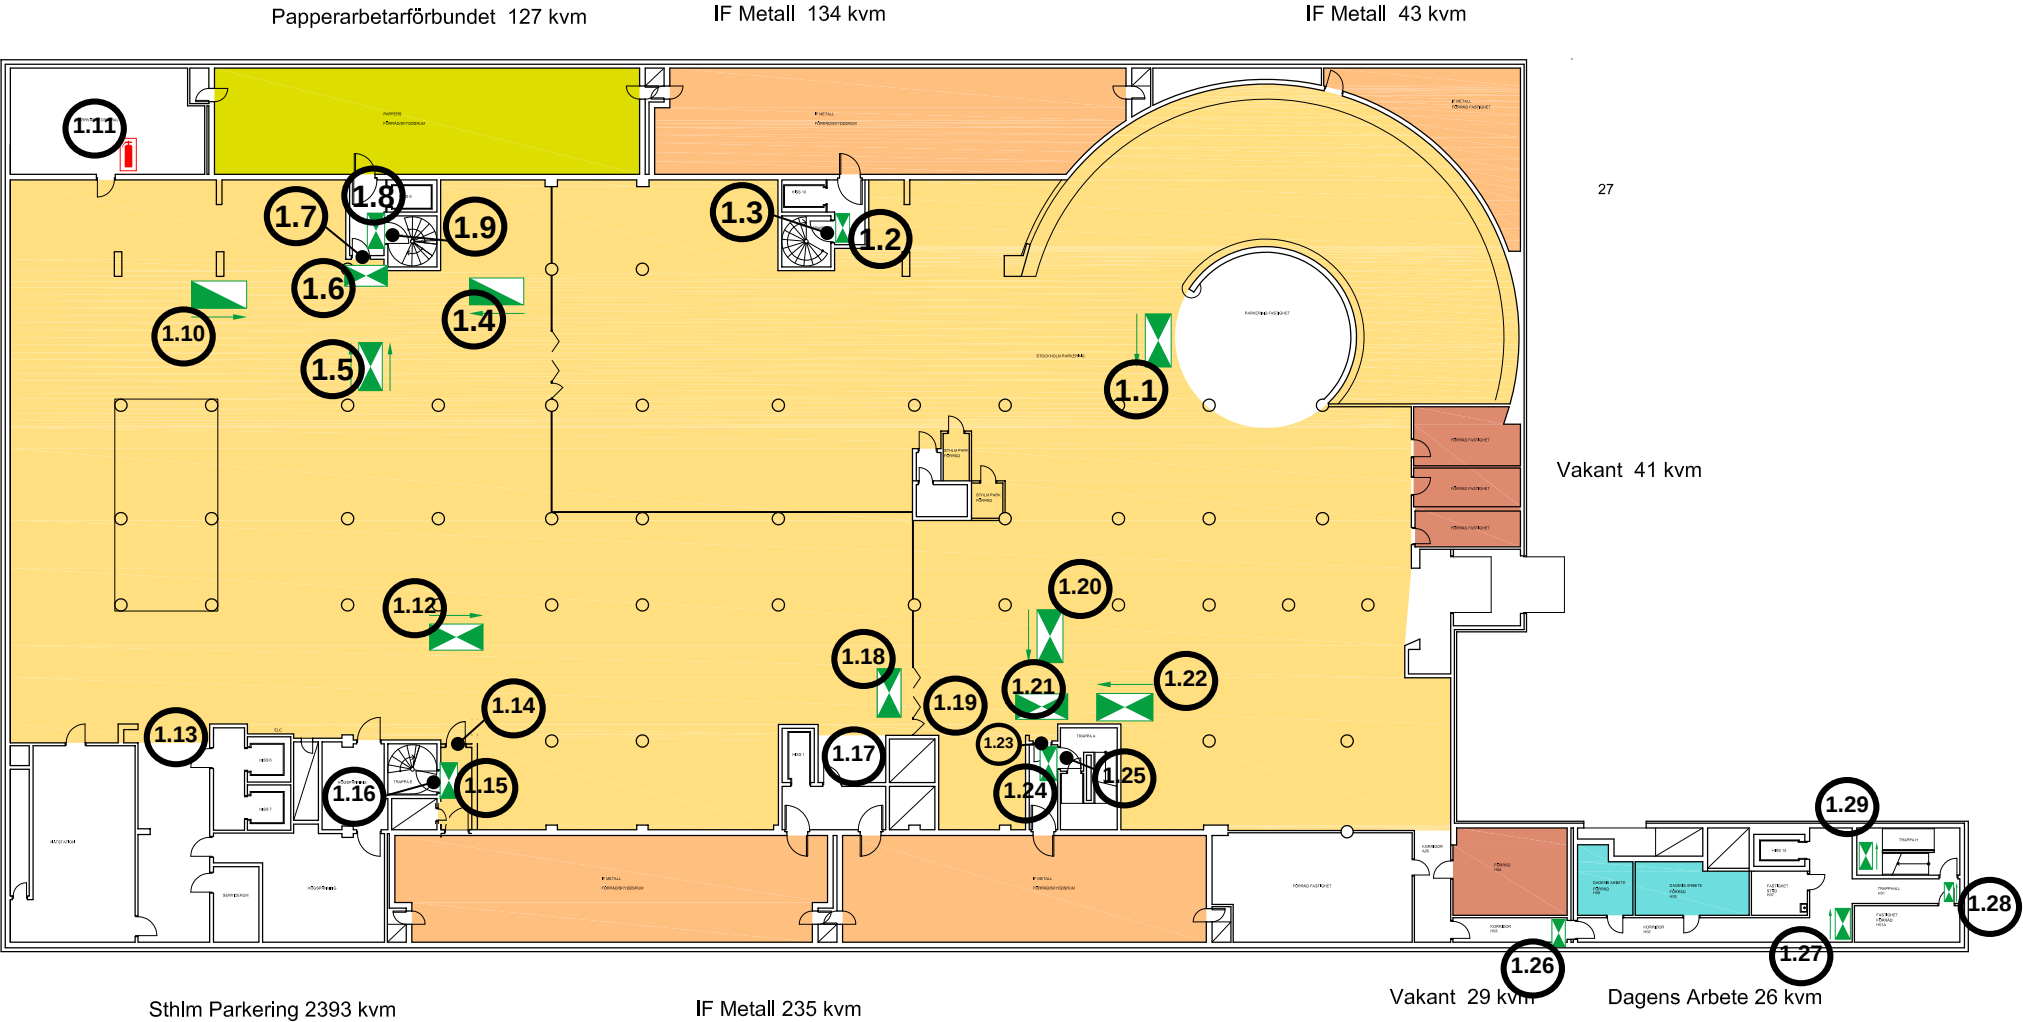

- På ritning
- 1.1 Vägledande markering
 - 1.2 Vägledande markering
 - 1.3 Dörr mot trappa
 - 1.4 Vägledande markering
 - 1.5 Vägledande markering
 - 1.6 Vägledande markering
 - 1.7 Dörr mot sluss
 - 1.8 Vägledande markering
 - 1.9 Dörr mot trappa
 - 1.10 Vägledande markering
 - 1.11 Handbrandsläckare
 - 1.12 Vägledande markering
 - 1.13 Dörr mot hisshall
 - 1.14 Dörr mot sluss
 - 1.15 Vägledande markering
 - 1.16 Dörr mot trappa
 - 1.17 Dörr mot hisshall
 - 1.18 Vägledande markering
 - 1.19 Gallergrind
 - 1.20 Vägledande markering
 - 1.21 Vägledande markering
 - 1.22 Vägledande markering
 - 1.23 Dörr mot sluss
 - 1.24 Vägledande markering
 - 1.25 Dörr mot trappa
 - 1.26 Vägledande markering
 - 1.27 Vägledande markering
 - 1.28 Vägledande markering
 - 1.29 Vägledande markering
- Allmänt
- 1.30 Framkomlighet utrymningsvägar

PLAN 1

BET	ANT	ÄNDRINGEN AVSER	SIGN	DATUM
RELATIONSHANDLING				
KV SVÄRDFISKEN				
				
DRAKEN ARKITEKTUR AB Oscaröngatan 5 111 31 Stockholm tel 08-233 37 00 fax 08-14 98 92				
ARBETSNUMMER	RETOG AV		GRANSKAD	
	SKAR		MB	
DATUM	ANSVARIG			
2009-04-07	Magnus Barr			
DEL A, B, C, D, H				
Plan 1 Relationshandling				
SKALA	A1 1:200 A3 1:400	RITNINGSNUMMER A30:101		BET

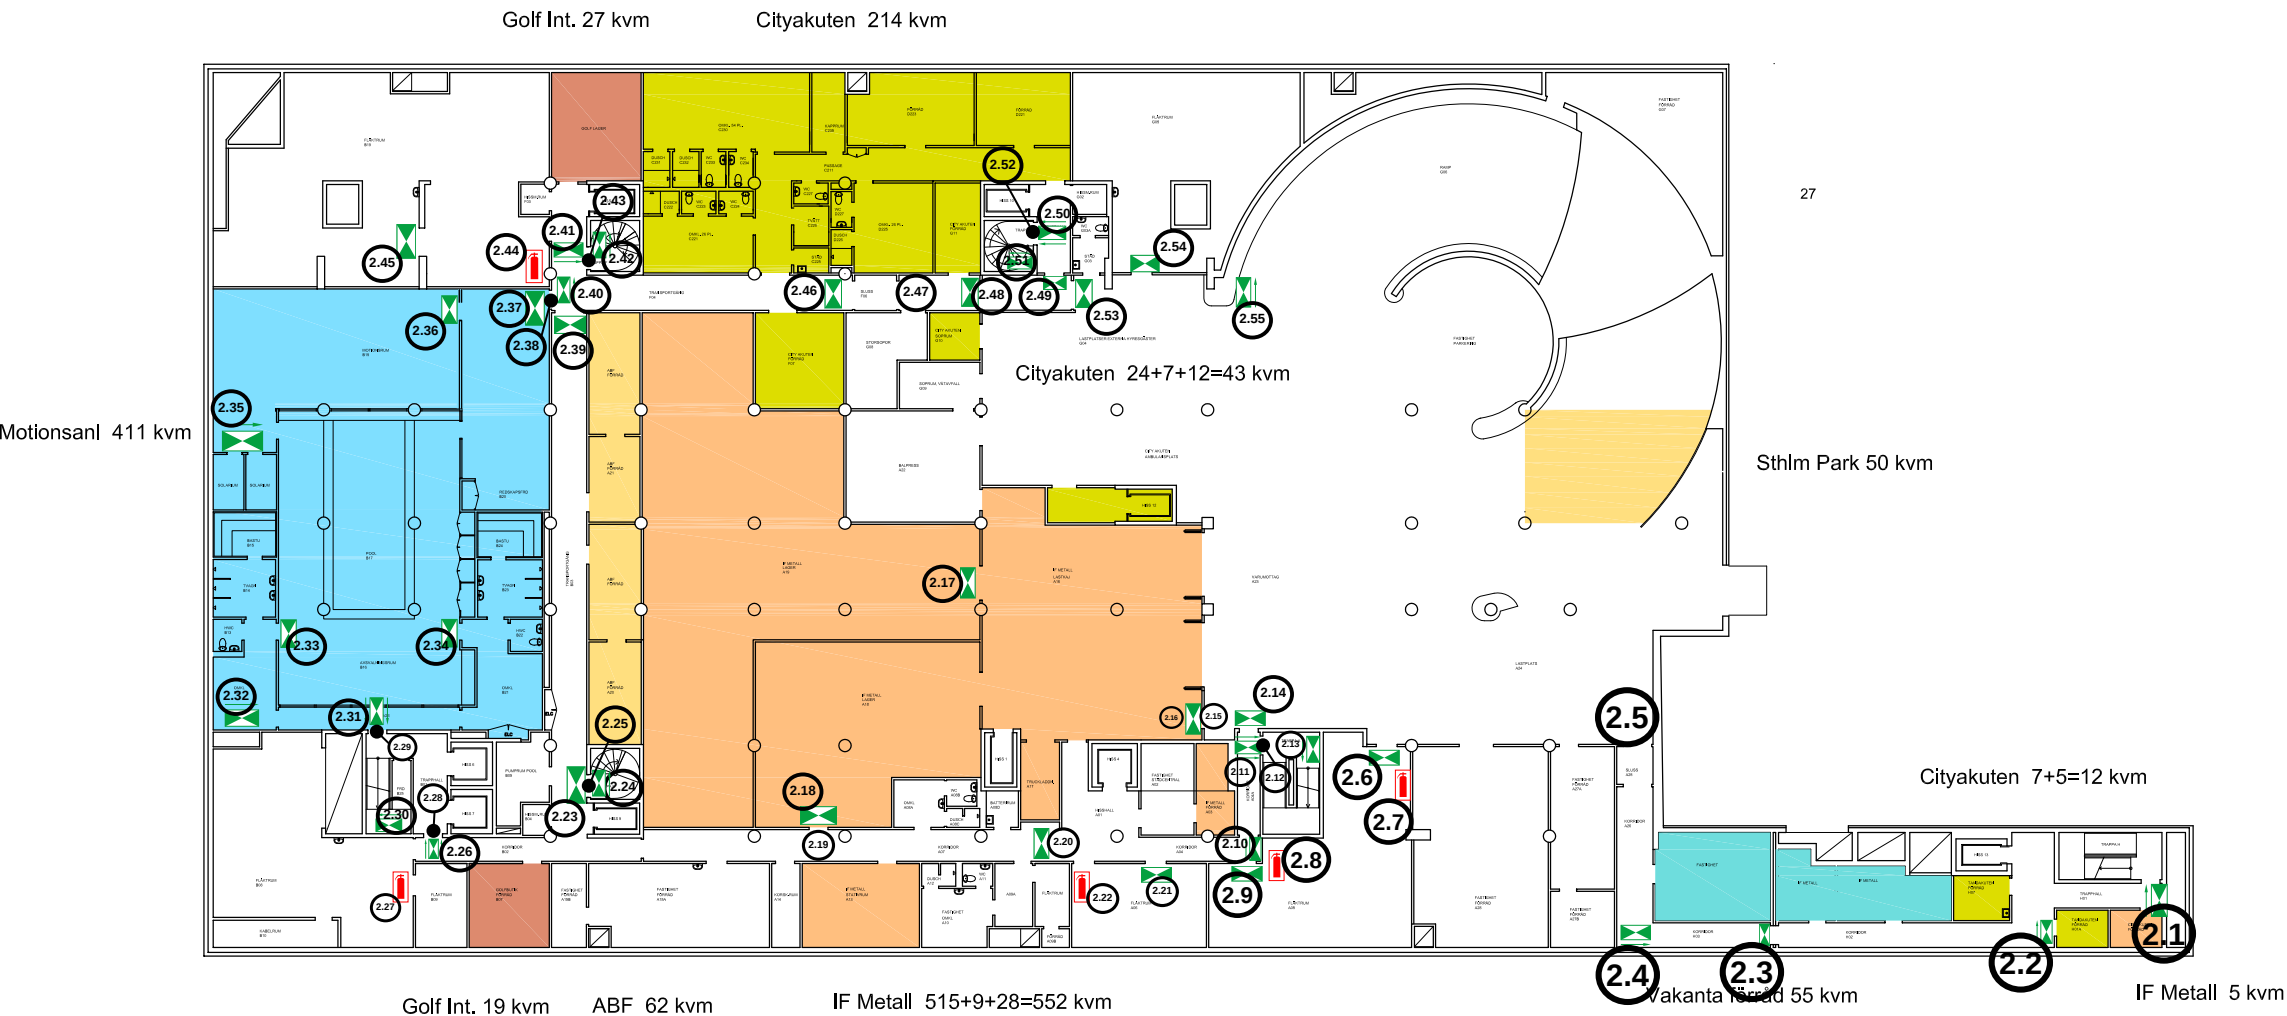

På ritning

- 2.1 Vägledande markering
- 2.2 Vägledande markering
- 2.3 Vägledande markering
- 2.4 Vägledande markering
- 2.5 Dörr mot korridor
- 2.6 Vägledande markering
- 2.7 Handbrandsläckare
- 2.8 Handbrandsläckare
- 2.9 Vägledande markering
- 2.10 Vägledande markering
- 2.11 Vägledande markering
- 2.12 Dörr mot trappa
- 2.13 Vägledande markering
- 2.14 Vägledande markering
- 2.15 Dörr mot lastkaj
- 2.16 Vägledande markering
- 2.17 Vägledande markering
- 2.18 Vägledande markering

2.19 Dörr mot lager

- 2.20 Vägledande markering
- 2.21 Vägledande markering
- 2.22 Handbrandsläckare
- 2.23 Vägledande markering
- 2.24 Vägledande markering
- 2.25 Dörr mot trappa
- 2.26 Vägledande markering
- 2.27 Handbrandsläckare
- 2.28 Dörr mot trapphall
- 2.29 Dörr mot spa
- 2.30 Vägledande markering
- 2.31 Vägledande markering
- 2.32 Vägledande markering
- 2.33 Vägledande markering
- 2.34 Vägledande markering
- 2.35 Vägledande markering
- 2.36 Vägledande markering
- 2.37 Vägledande markering


2.38 Dörr mot spa

- 2.39 Vägledande markering
- 2.40 Vägledande markering
- 2.41 Vägledande markering
- 2.42 Vägledande markering
- 2.43 Dörr mot trappa
- 2.44 Handbrandsläckare
- 2.45 Vägledande markering
- 2.46 Vägledande markering
- 2.47 Dörr mot sluss
- 2.48 Vägledande markering
- 2.49 Vägledande markering
- 2.50 Vägledande markering
- 2.51 Vägledande markering
- 2.52 Dörr mot trappa
- 2.53 Vägledande markering
- 2.54 Vägledande markering
- 2.55 Vägledande markering

Allmänt

- 2.56 Framkomlighet utrymningsvägar

BET	ANT	ÄNDRINGEN AVSER	SIGN	DATUM		
RELATIONSHANDLING						
KV SVÄRDFISKEN						
 DRAKEN ARKITEKTUR AB Osterlånggatan 5 111 31 Stockholm tel 08-23 37 00 fax 08-14 98 92						
ARBETSNUMMER	RITAD AV	GRANSKAD				
	SKAR	MB				
DATUM	ANSVARIG					
2009-04-07	Magnus Barr					
DEL A, B, C, D, H						
Plan 2 Relationshandling						
SKALA	A1 1:100 A3 1:200	RITINGSNUMMER				
		A30:201				
				BET		

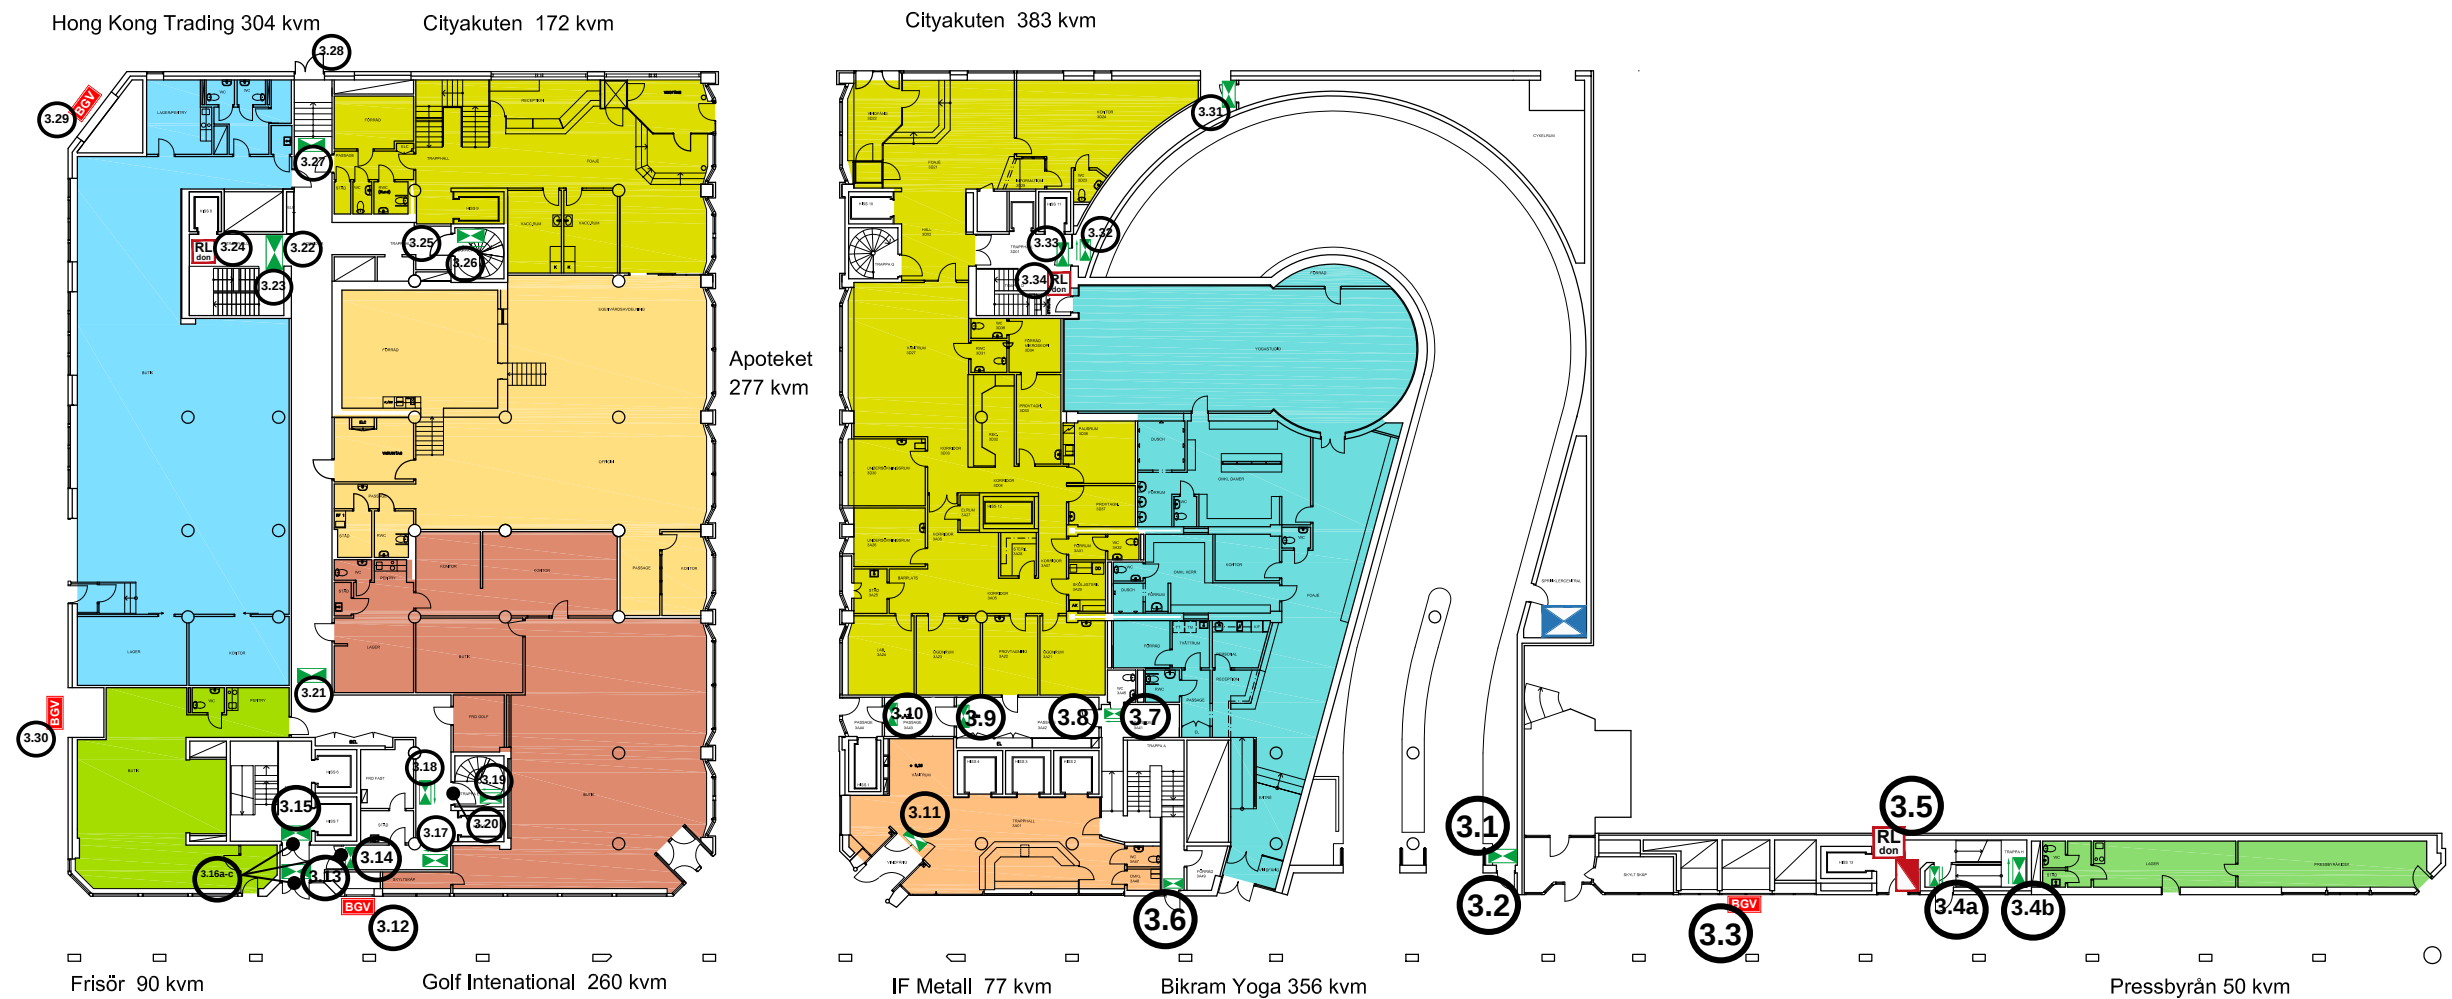


- På ritning**


 - 3.1 Vägledande markering
 - 3.2 Dörr mot gata
 - 3.3 Lucka för brandgasventilation
 - 3.4a Vägledande markering
 - 3.4b Vägledande markering
 - 3.5 Manöverdon brandgasventilation
 - 3.6 Vägledande markering
 - 3.7 Vägledande markering
 - 3.8 Dörr mot trapphus
 - 3.9 Vägledande markering
 - 3.10 Vägledande markering
 - 3.11 Vägledande markering
 - 3.12 Lucka för brandgasventilation
 - 3.13 Vägledande markering
 - 3.14 Vägledande markering
 - 3.15 Vägledande markering
 - 3.16a Dörr mot trapphus
 - 3.16b Dörr mot korridor
 - 3.16c Dörr mot gata
- 3.17 Vägledande markering
 - 3.18 Vägledande markering
 - 3.19 Vägledande markering
 - 3.20 Dörr mot trappa
 - 3.21 Vägledande markering
 - 3.22 Dörr mot trappa
 - 3.23 Vägledande markering
 - 3.24 Manöverdon brandgasventilation
 - 3.25 Dörr mot trapphus
 - 3.26 Vägledande markering
 - 3.27 Vägledande markering
 - 3.28 Dörr mot gata
 - 3.29 Lucka för brandgasventilation
 - 3.30 Lucka för brandgasventilation
 - 3.31 Vägledande markering
 - 3.32 Vägledande markering
 - 3.33 Dörr mot trapphus
 - 3.34 Manöverdon brandgasventilation
 - Allmänt**
 - 3.35 Framkomlighet utrymningsvägar

PLAN 3

F	Bikram Yoga del A, D	MB	J2 11 15
.	Dir rev del C / A / D	Skar	2012-09-13
BET	ANT	ÄNDRINGEN AVSER	SIGN
RELATIONSHANDLING			
KV SVÄRDFISKEN			
 DRAKEN ARKITEKTUR AB Oscaröngatan 5 111 31 Stockholm tel 08-23 37 00 fax 08-14 98 92			
ARBETSNUMMER	RETOG AV	GRANSKAD	
	SKAR	MB	
DATUM	ANSVARIG		
2009-04-07	Magnus Barr		
DEL A, B, C, D, H			
Plan 3 Relationshandling			
SKALA	BITINGSNUMMER		BET
A1 1:200 A3 1:400	A 30:301		F

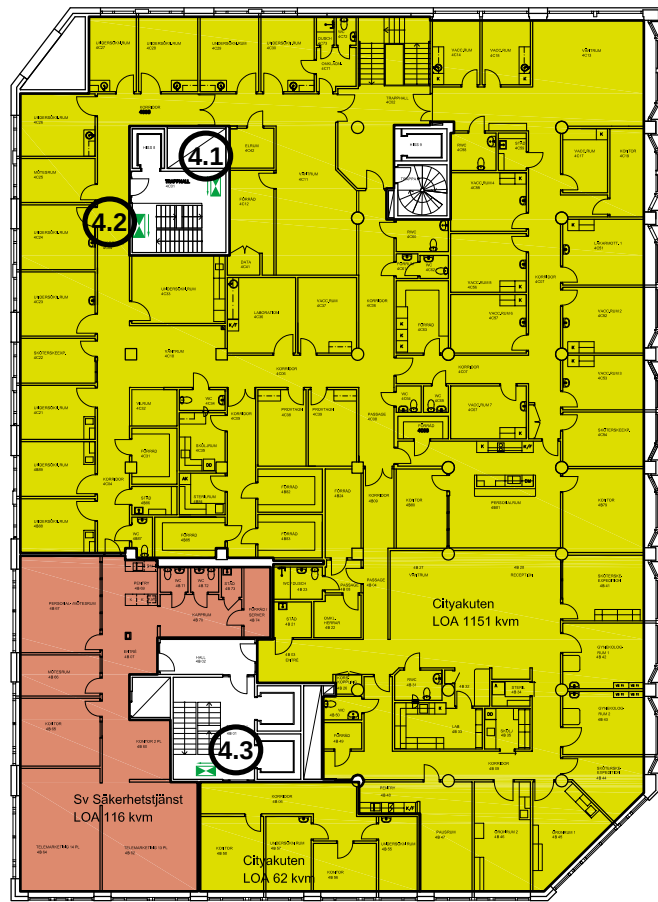

Sv Säkerhetstjänst 161 kvm Cityakuten (del B + C) 1213 kvm

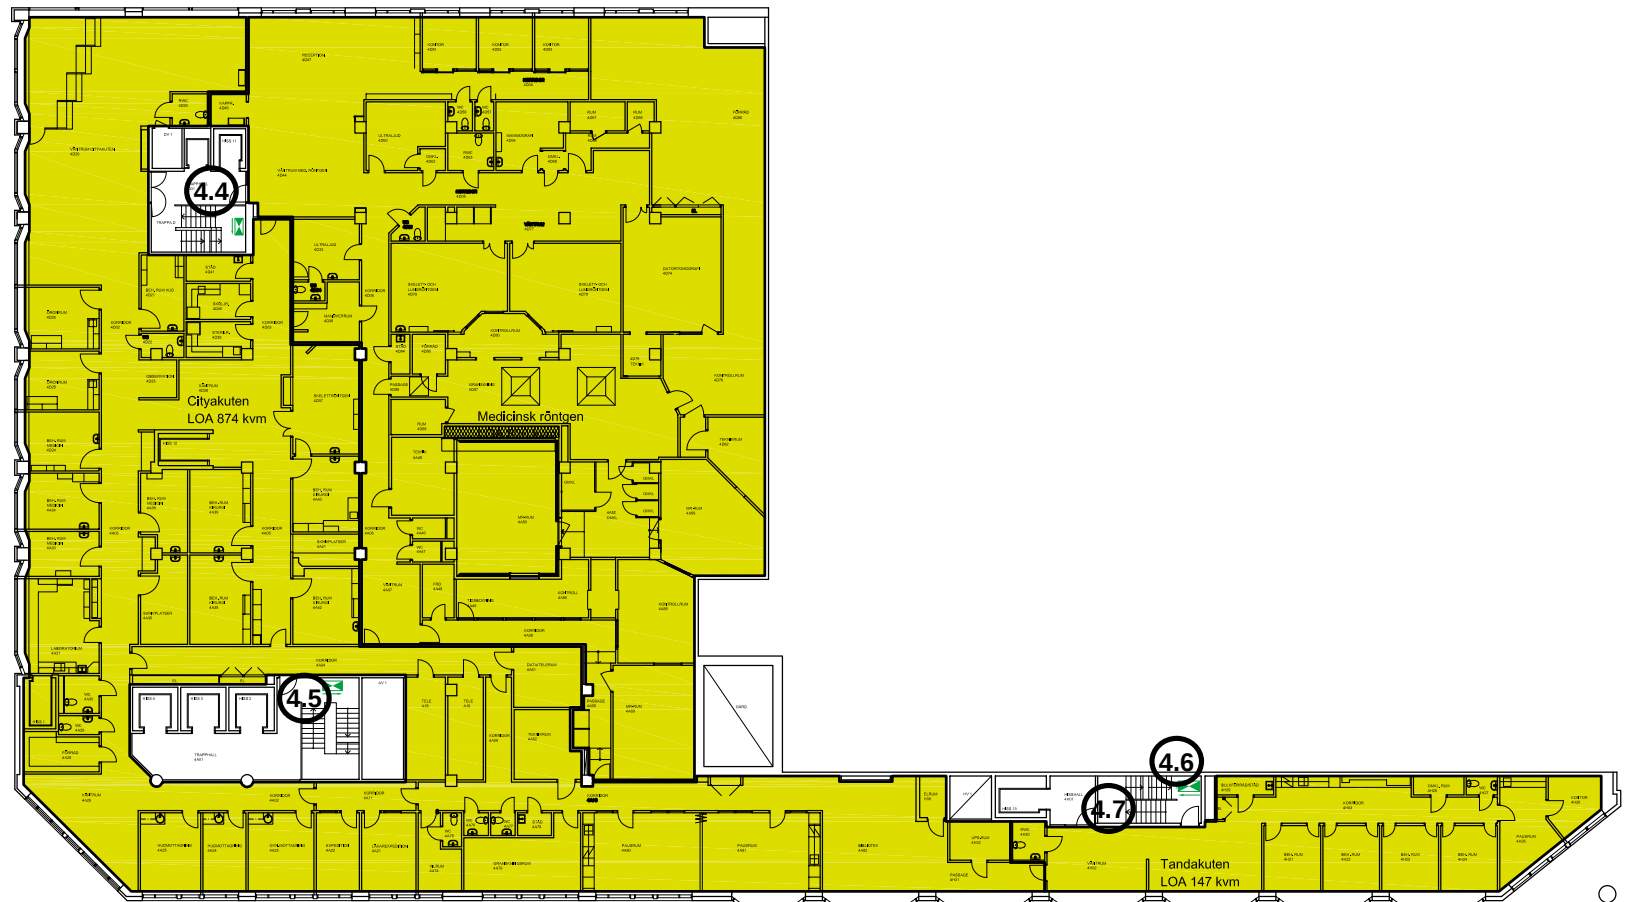

Cityakuten (del A + D) 1694 kvm Cityakuten (del H) 147 kvm

På ritning

- 4.1 Vägledande markering
- 4.2 Vägledande markering
- 4.3 Vägledande markering
- 4.4 Vägledande markering
- 4.5 Vägledande markering
- 4.6 Vägledande markering
- 4.7 Grind i trapphus

Allmänt

- 4.8 Framkomlighet trapphus


F		Cityakuten del A, B, C, D	MB	J2 11 15
E		Röntgen del A / D	MB	J2 03 29
D		Röntgen del A / D	MB	J2 03 22
C		F.d vakant, del B	MB	J1 01 18
B		Cityakuten och vakant, del B	MB	J0 03 02
A		Ytor Cityakuten och vakant	Skar	09 06 16
BET	ANT	ÄNDRINGEN AVSER	SIGN	DATUM

RELATIONSHANDLING

KV SVÄRDFISKEN



ARBETSNUMMER	RETOG AV	GRANSKAD
DATUM	ANSVARIG	MB
2009-04-07	Magnus Barr	
DEL A, B, C, D, H		
Plan 4 Relationshandling		
SKALA	RITNINGSNUMMER	BET
A1 1:200 A3 1:400	A30:401	F

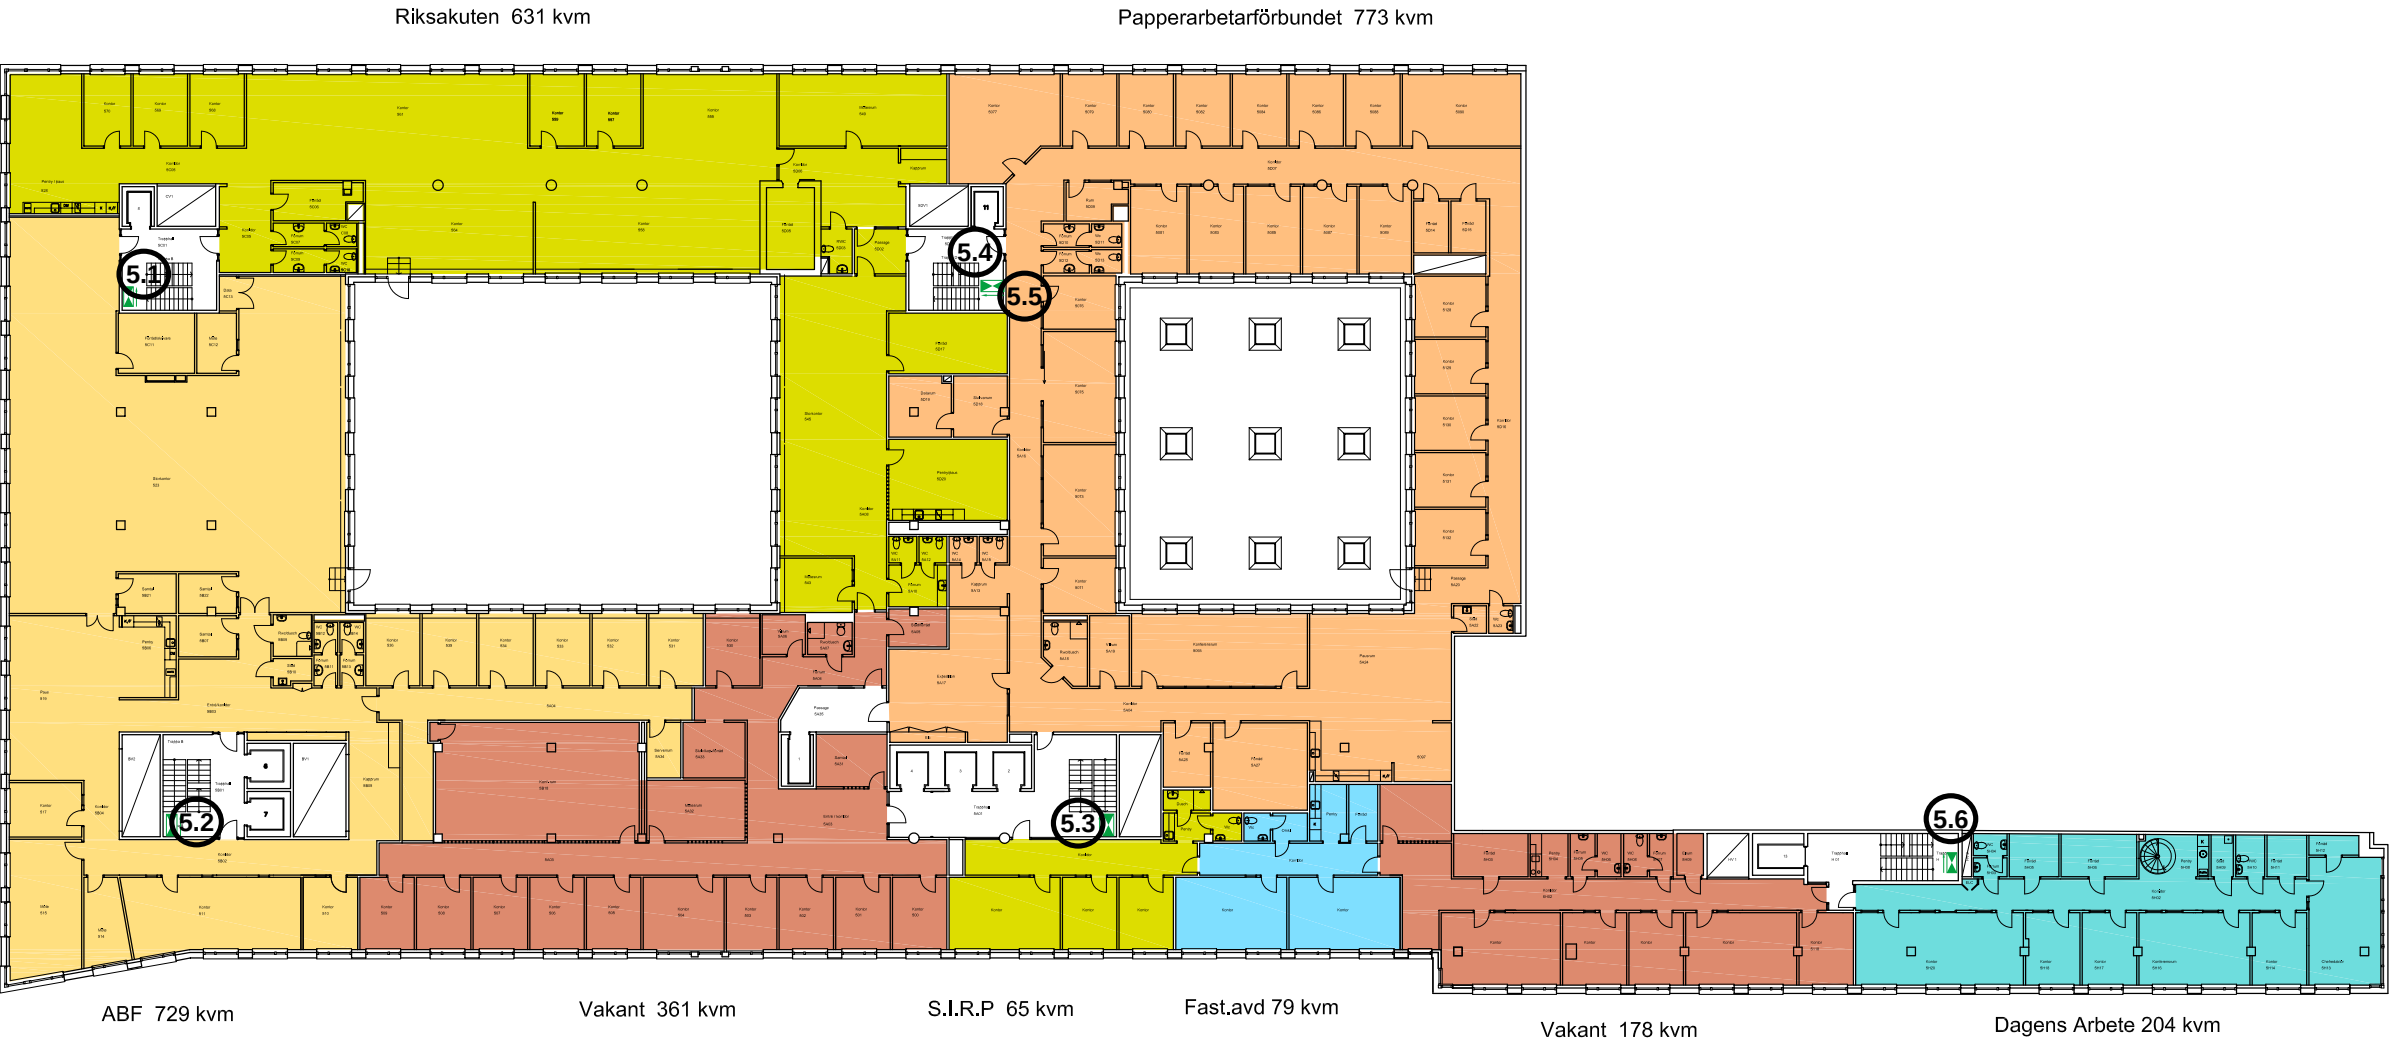

- På ritning**
- 5.1 Vägledande markering
 - 5.2 Vägledande markering
 - 5.3 Vägledande markering
 - 5.4 Grind i trapphus
 - 5.5 Vägledande markering
 - 5.6 Vägledande markering

- Allmänt**
- 5.7 Framkomlighet trapphus


PLAN 5

G	Gräns Rikskut och disponibel	MB	13-04-23	
F	Gräns ABF och disponibelt	MB	12-11-15	
A	ABF, Migrationsverket	MB	11-03-24	
BET	ANT	ÄNDRINGEN AVSER	SIGN	DATUM
RELATIONSHANDLING				
KV SVÄRDFISKEN				
DRAKEN ARKITEKTUR AB Osterlånggatan 5 111 31 Stockholm tel 08-233700 fax 08-149892				
ARBETSNUMMER	RITAD AV		GRANSKAD	
	SKAR		MB	
DATUM	ANSVARIG			
2009-04-07	Magnus Barr			
DEL A, B, C, D, H				
Plan 5				
Relationshandling				
SKALA	A1 1:200	RITINGSNUMMER	A30:501	BET
	A3 1:400			G

Disp (SIX) 64 kvm

SIX 1391 kvm

ReAgera 370 kvm

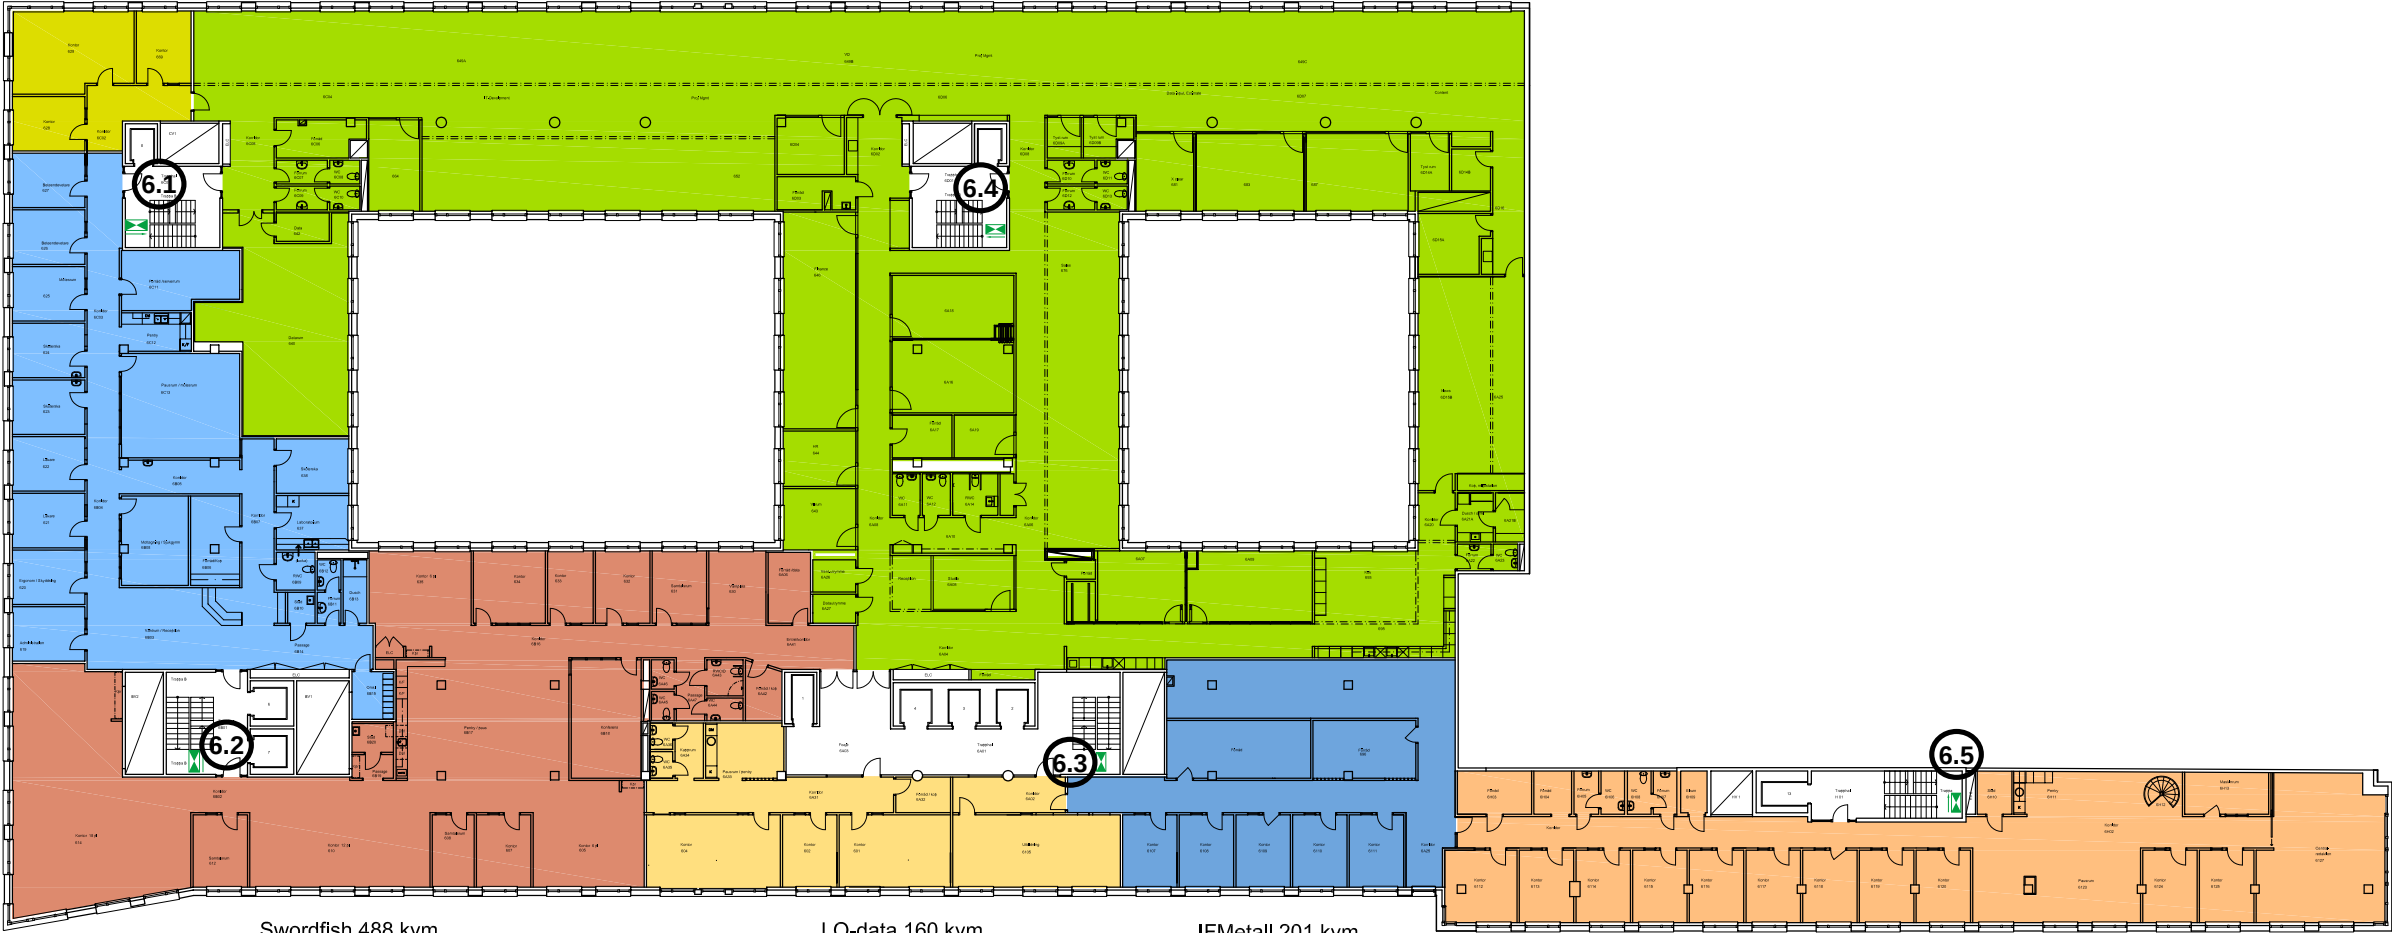

Swordfish 488 kvm

LO-data 160 kvm

IFMetall 201 kvm


Dagens Arbete 357 kvm

På ritning
6.1 Vägledande markering
6.2 Vägledande markering
6.3 Vägledande markering
6.4 Vägledande markering
6.5 Vägledande markering

Allmänt
6.6 Framkomlighet trapphus

PLAN 6

C	Swordfish, del A och B	MB	12-05-04			
B	SIX del C och D, samt rumsnr	MB	12-04-11			
A	Generellt	MB	11-03-24			
BET	ANT	ÄNDRINGEN AVSER	SIGN	DATUM		
RELATIONSHANDLING						
KV SVÄRDFISKEN						
 DRAKEN ARKITEKTUR AB Osterlånggatan 5 111 31 Stockholm tel 08-233 37 00 fax 08-14 98 92						
ARBETSNUMMER	RETOG AV	GRANSKAD				
	SKAR	MB				
DATUM	ANSVARIG					
2009-04-07	Magnus Barr					
DEL A, B, C, D, H						
Plan 6 Relationshandling						
SKALA	A1 1:200 A3 1:400	RITNINGSNUMMER	A30:601	BET C		

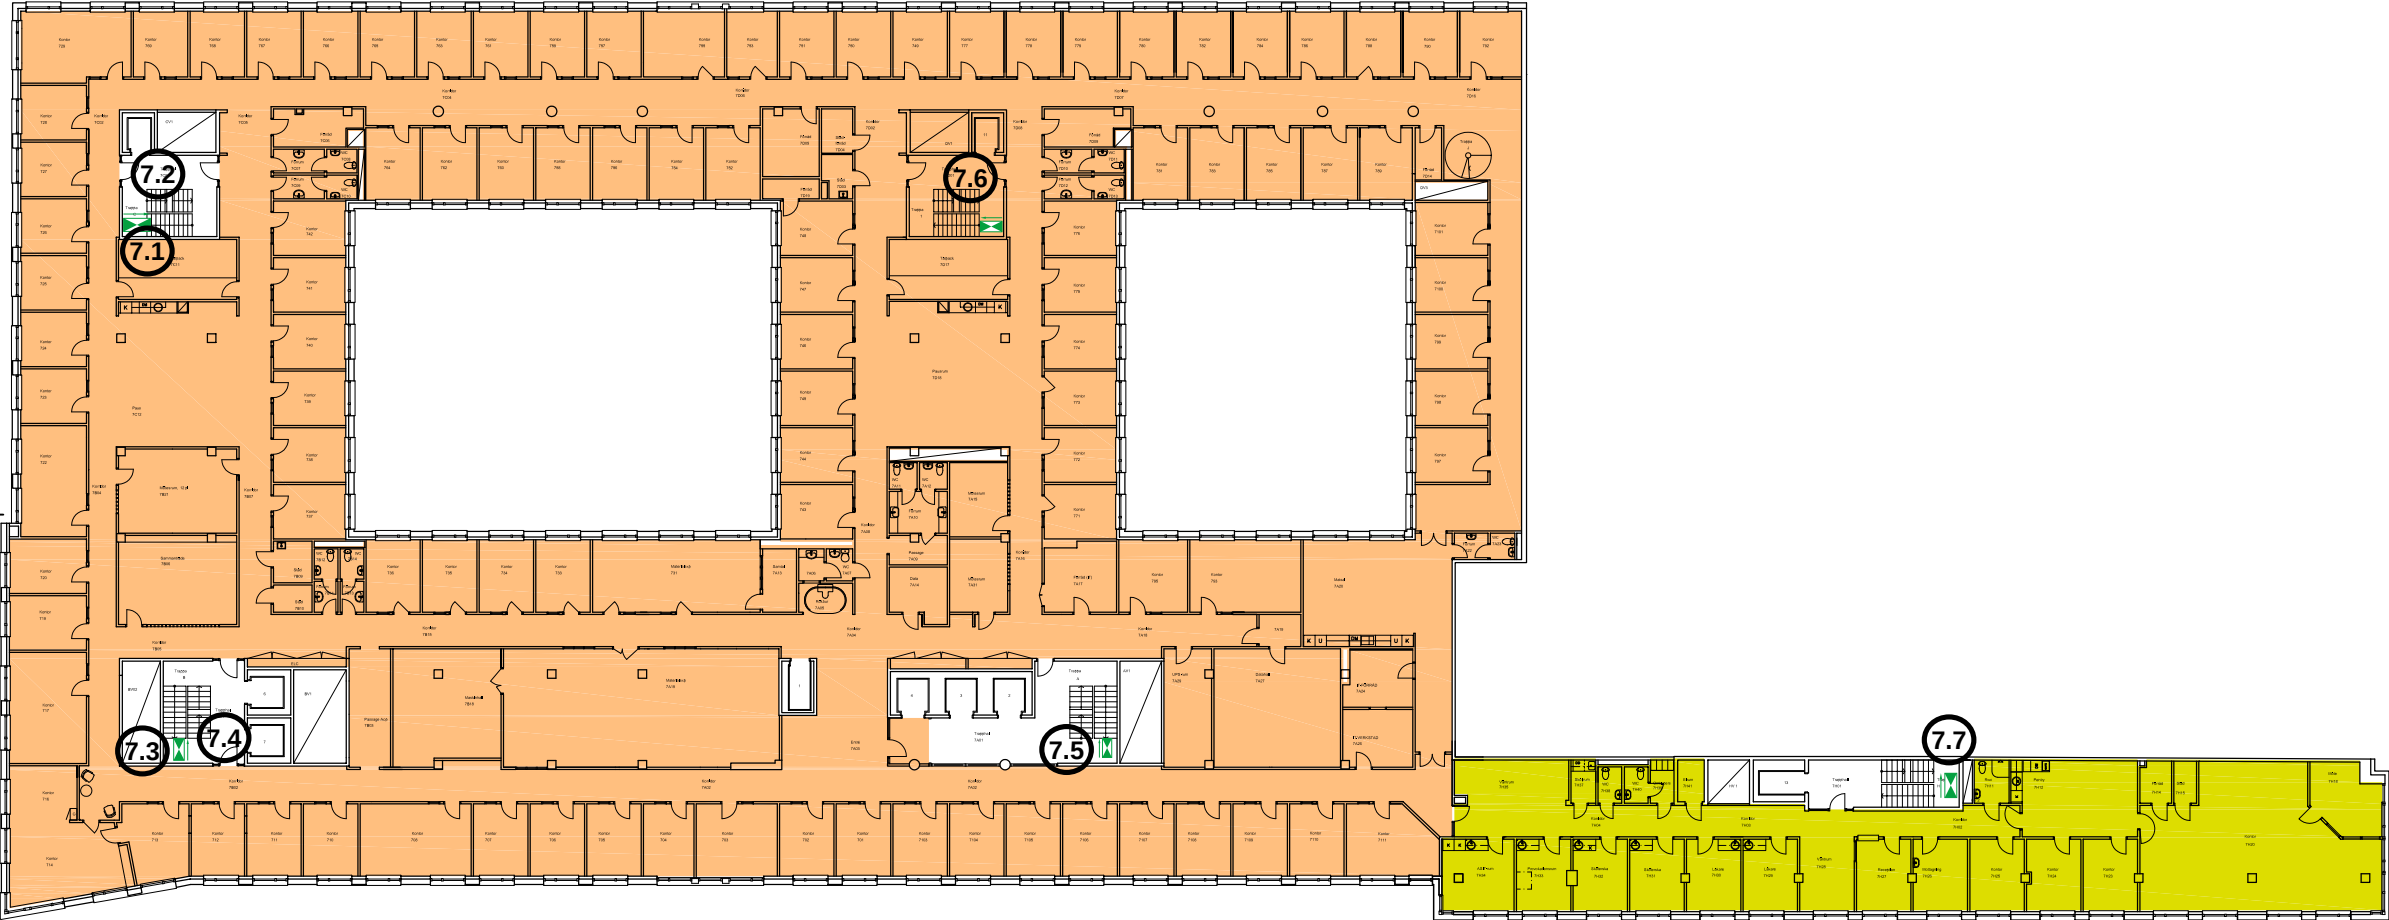

IF Metall 2662 kvm


Cityakuten 355 kvm

- På ritning**
- 7.1 Vägledande markering
 - 7.2 Grind i trapphus
 - 7.3 Vägledande markering
 - 7.4 Grind i trapphus
 - 7.5 Vägledande markering
 - 7.6 Vägledande markering
 - 7.7 Vägledande markering

- Allmänt**
- 7.8 Framkomlighet trapphus

F		Cityakuten del H	MB	J2 11 15
B		Generellt	MB	11-07-01
A		Generellt	MB	J1-03-24
BET	ANT	ÄNDRINGEN AVSER	SIGN	DATUM

RELATIONSHANDLING			
KV SVÄRDFISKEN			
 DRAKEN ARKITEKTUR AB Osierlånggatan 5 111 31 Stockholm tel 08-233 37 00 fax 08-14 98 92			
ARBETSNUMMER	RITAD AV	GRANSKAD	
	SKAR	MB	
DATUM	ANSVARIG		
2009-04-07	Magnus Barr		
DEL A, B, C, D, H			
Plan 7 Relationshandling			
SKALA	A1 1:200 A3 1:400	RITNINGSNUMMER	A30:701
			BET F

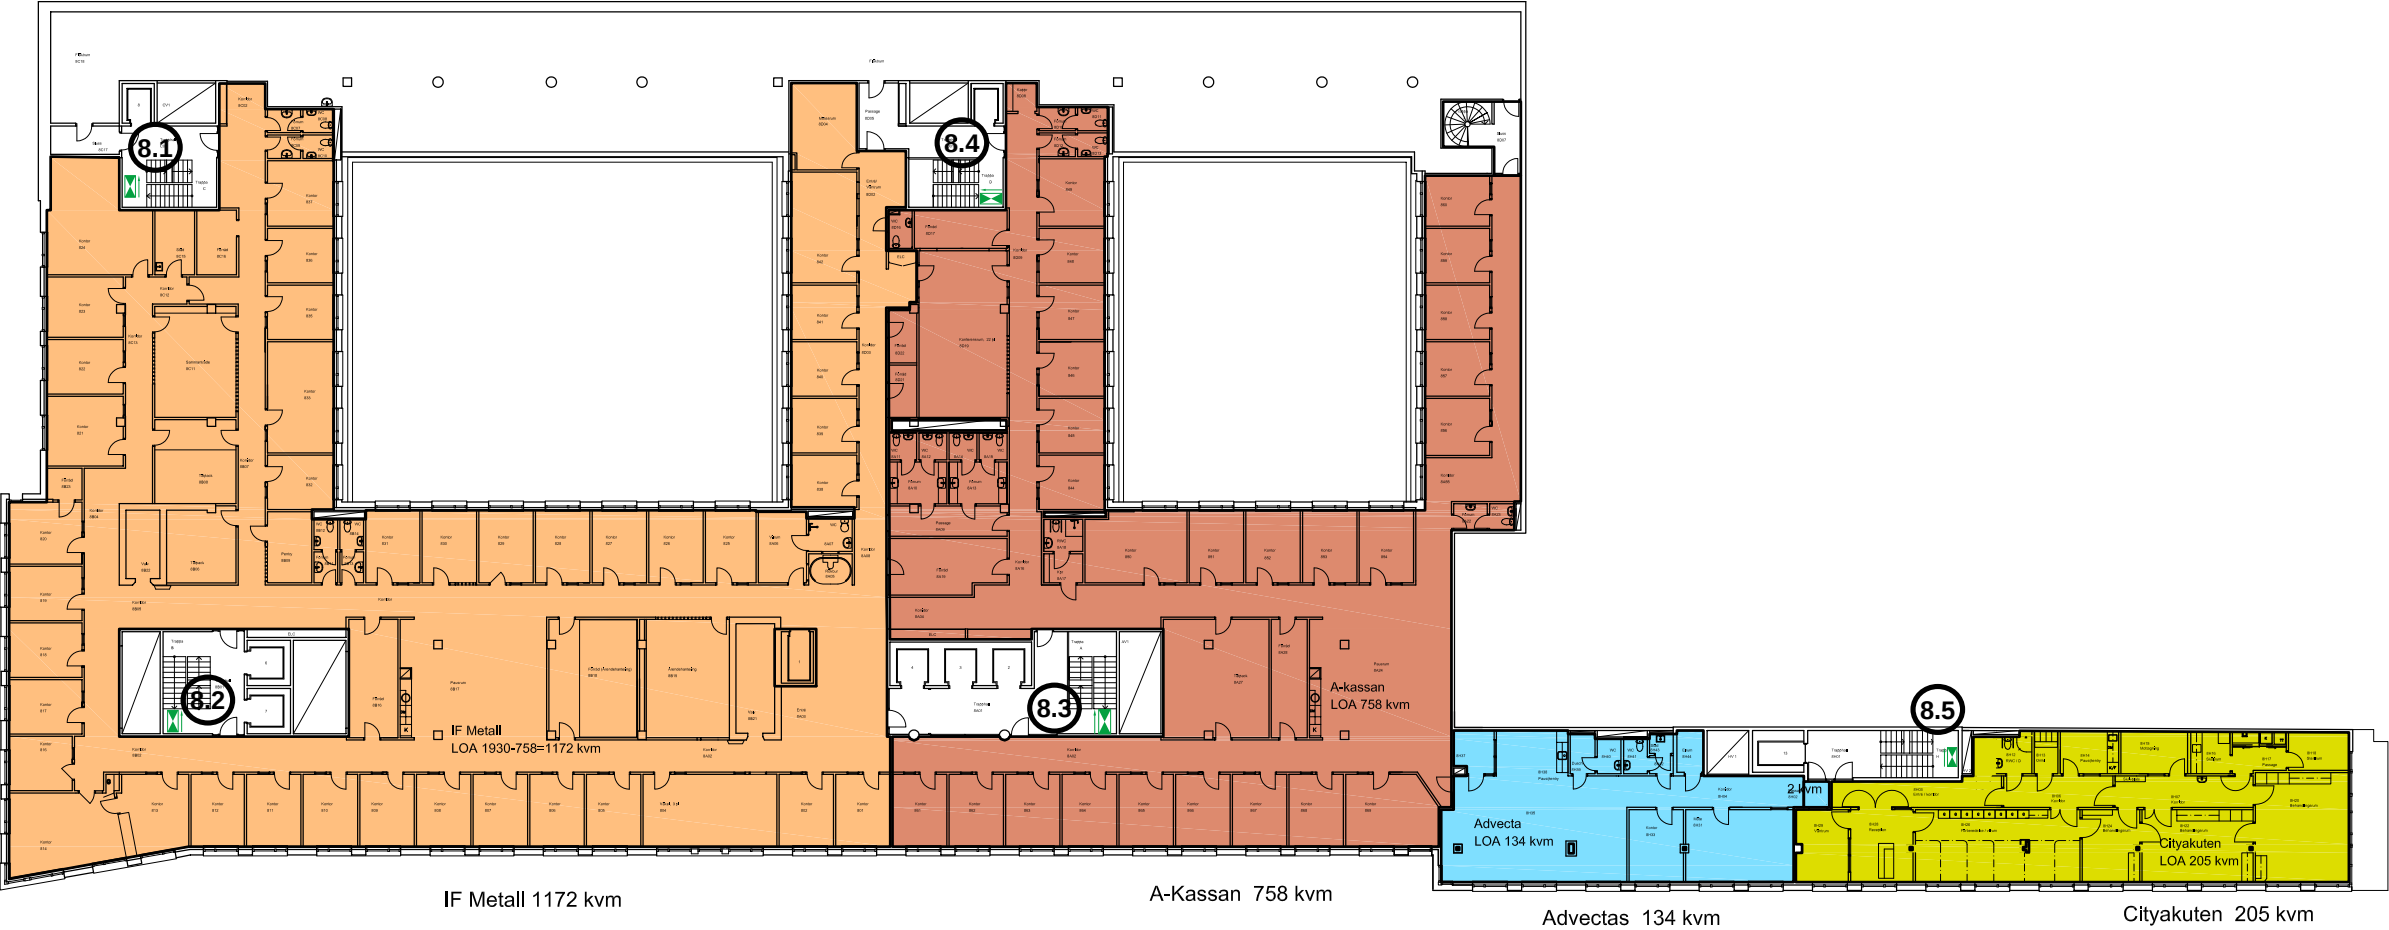

IF Metall 1172 kvm A-Kassan 758 kvm Advectas 134 kvm Cityakuten 205 kvm


På ritning
8.1 Vägledande markering
8.2 Vägledande markering
8.3 Vägledande markering
8.4 Vägledande markering
8.5 Vägledande markering

Allmänt
8.6 Framkomlighet trapphus

PLAN 8

F	Cityakuten del H		MB	J2 11 15		
A	Generellt		MB	J1-03-24		
BET	ANT	ÄNDRINGEN AVSER	SIGN	DATUM		
RELATIONSHANDLING						
KV SVÄRDFISKEN						
DRAKEN ARKITEKTUR AB Osterlånggatan 5 111 31 Stockholm tel 08-233700 fax 08-149892						
ARBETSNUMMER		RITAD AV	GRANSKAD			
		SKAR	MB			
DATUM		ANSVARIG				
2009-04-07		Magnus Barr				
DEL A, B, C, D, H						
Plan 8 Relationshandling						
SKALA	A1 1:200 A3 1:400	BYGNINGSNUMMER	BET			
		A30:801	F			

IF Metall 276 kvm

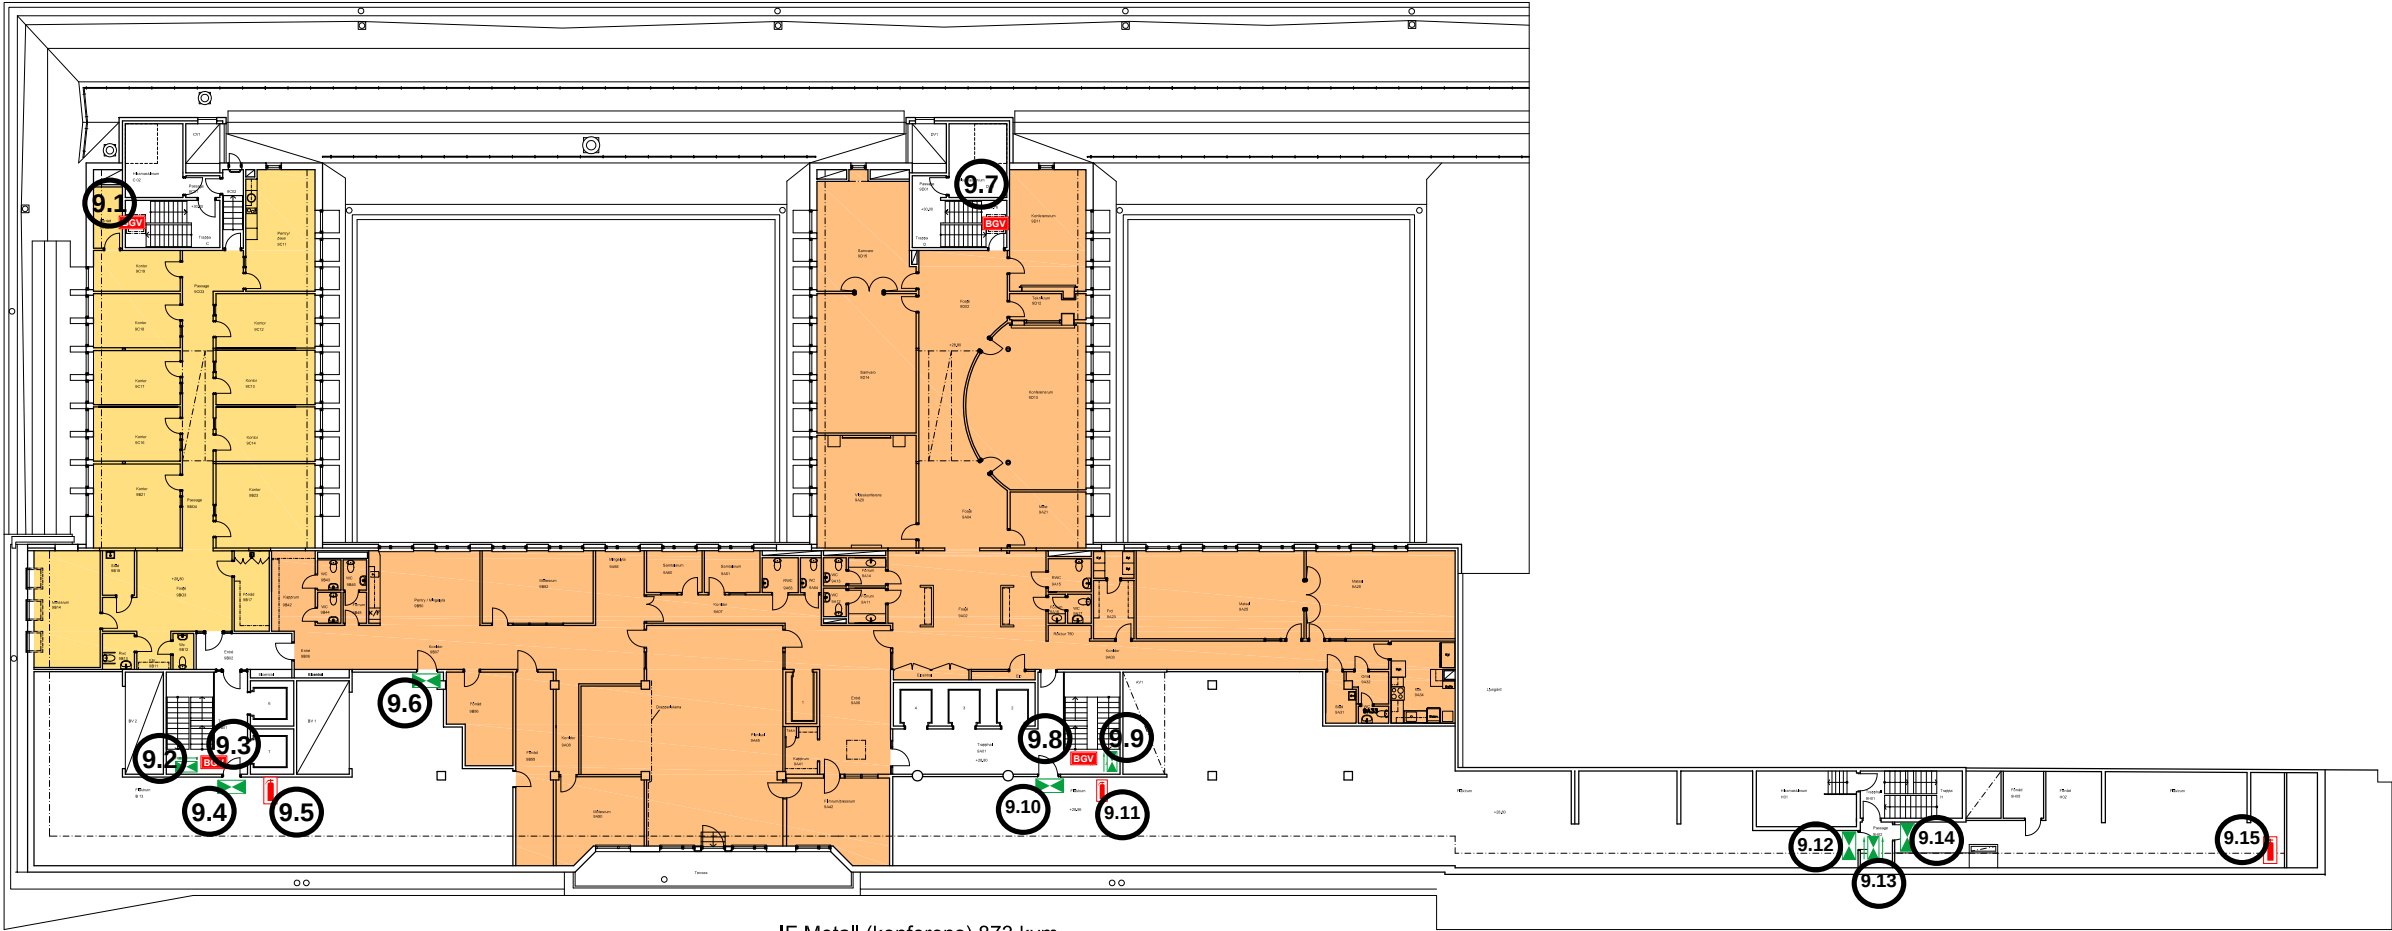

IF Metall (konferens) 873 kvm

På ritning

- 9.1 Lucka för brandgasventilation
- 9.2 Vägledande markering
- 9.3 Lucka för brandgasventilation
- 9.4 Vägledande markering
- 9.5 Handbrandsläckare
- 9.6 Vägledande markering
- 9.7 Lucka för brandgasventilation
- 9.8 Lucka för brandgasventilation
- 9.9 Vägledande markering
- 9.10 Vägledande markering
- 9.11 Handbrandsläckare
- 9.12 Vägledande markering
- 9.13 Vägledande markering
- 9.14 Vägledande markering
- 9.15 Handbrandsläckare

Allmänt

- 9.16 Framkomlighet
- utrymningsvägar

PLAN 9

B	Plenisl del A / B	MB	12-03-22
A	L.d Kraft o Kultur	MB	11-03-24
BET	ANT	ÄNDRINGEN AVSER	SIGN
RELATIONSHANDLING			
KV SVÄRDFISKEN			
DRAKEN ARKITEKTUR AB Osterlånggatan 5 111 31 Stockholm tel 08-233 37 00 fax 08-14 98 92			
ARBETSNUMMER	RITAD AV	GRANSKAD	
	SKAR	MB	
DATUM	ANSVARIG		
2009-04-07	Magnus Barr		
DEL A, B, C, D, H			
Plan 9 Relationshandling			
SKALA	A1 1:200 A3 1:400	RITNINGSNUMMER	A30:901
			BET
			B